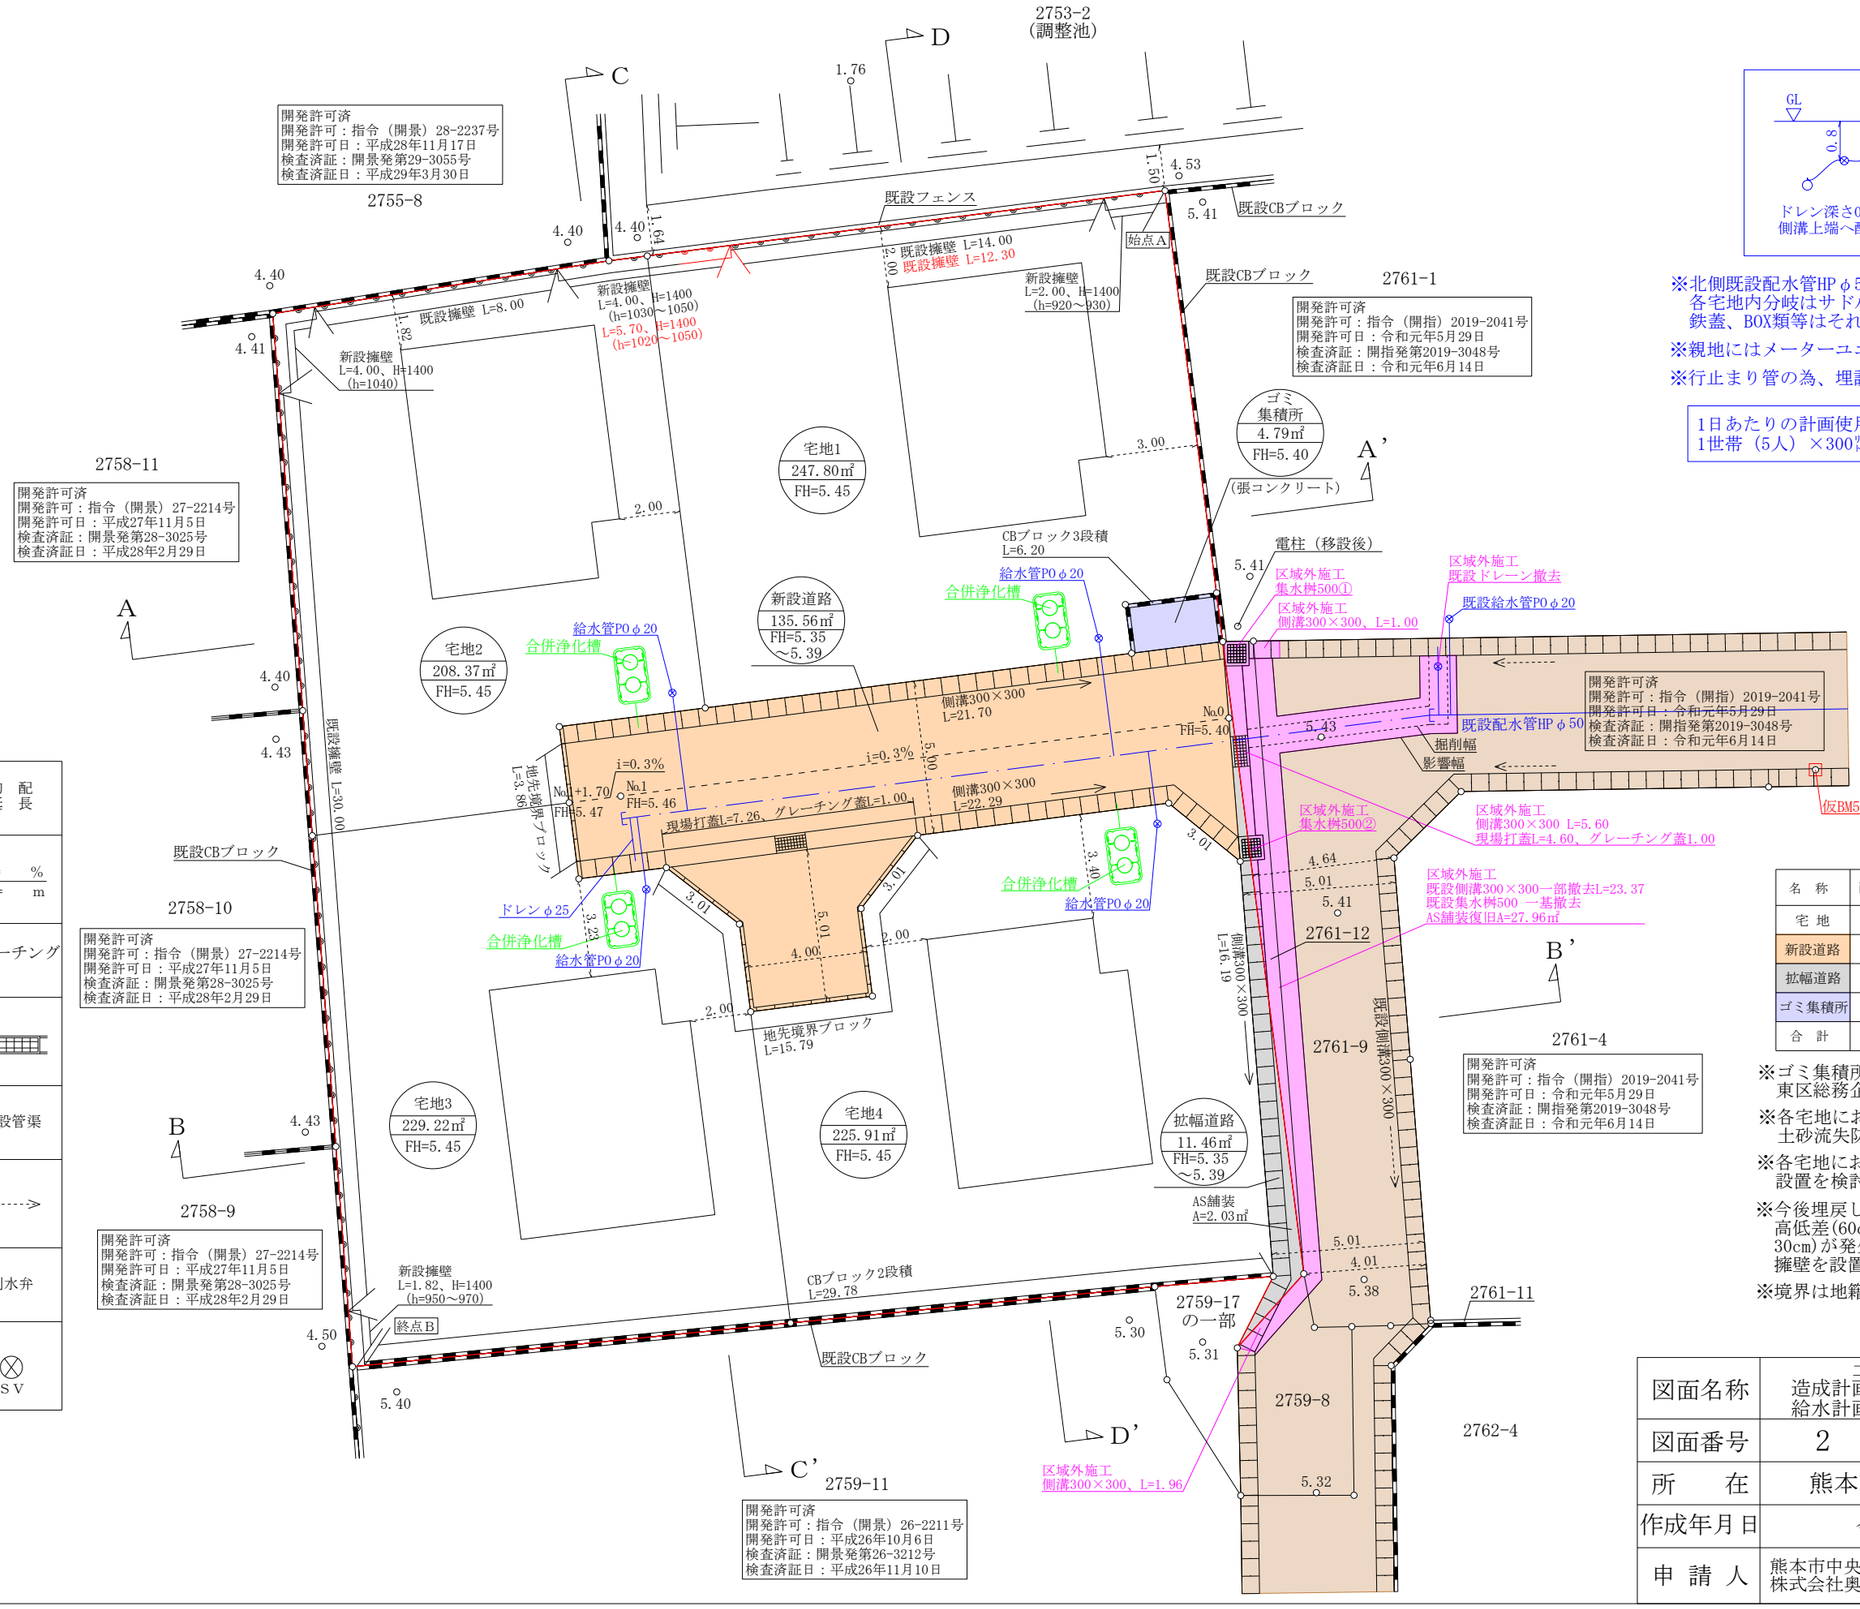

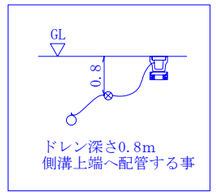

※北側既設配水管HP φ50を26.60m延長する。
各宅地内分岐はサドル取出し、管種はPOとする。
鉄蓋、BOX類等はそれぞれ局承認品を使用する事。

※親地にはメーターユニット+水栓1栓を設ける事。

※行止まり管の為、埋設深1.2mを標準とする

1日あたりの計画使用水量
1世帯（5人）×300ﾘｯﾄﾙ×4区画＝6,000ﾘｯﾄﾙ

凡例一覧表

名　称	宅地番号 公共公益用地 造成計画高 敷地面積	B　M 位　置 高　さ	勾　配 延　長
記　号	宅地番号 公共施設の名称 敷地面積 計画高		i＝　% L＝　m
名　称	横断暗渠	U型側溝	グレーチング側溝
記　号			
名　称	流水方向	雨水管渠 汚水管渠 合流管渠	既設管渠
記　号			
名　称	計画法面	給水管	制水弁
記　号			SV
記　号	変化点	溜　桝	
名　称			

土地利用計画表

名　称	面積（㎡）	比率（%）	備　考
宅　地	911.30	85.72	
新設道路	135.56	12.75	申請人管理予定
拡幅道路	11.46	1.08	申請人管理予定
ゴミ集積所	4.79	0.45	申請人管理予定
合　計	1063.11	100	

※ゴミ集積所については、
東区総務企画課　吉田氏と打合せ済み。

※各宅地において、開発道路への
土砂流失防止対策を検討する。

※各宅地において、建築時に雨水浸透桝の
設置を検討する。

※今後埋戻し等により擁壁設置が必要な
高低差(60cm以上、水路側においては
30cm)が発生した場合、基準に適合した
擁壁を設置する。

※境界は地籍調査により確定済み

（出来形図）

図面名称	土地利用計画平面図 造成計画平面図・排水計画平面図 給水計画平面図・汚水計画平面図		
図面番号	2	縮　尺	1：200
所　在	熊本市東区戸島西七丁目		
作成年月日	令和5年3月20日		
申 請 人	熊本市中央区水前寺公園7番43号 株式会社奥羽興産　代表取締役　奥羽徹也		